
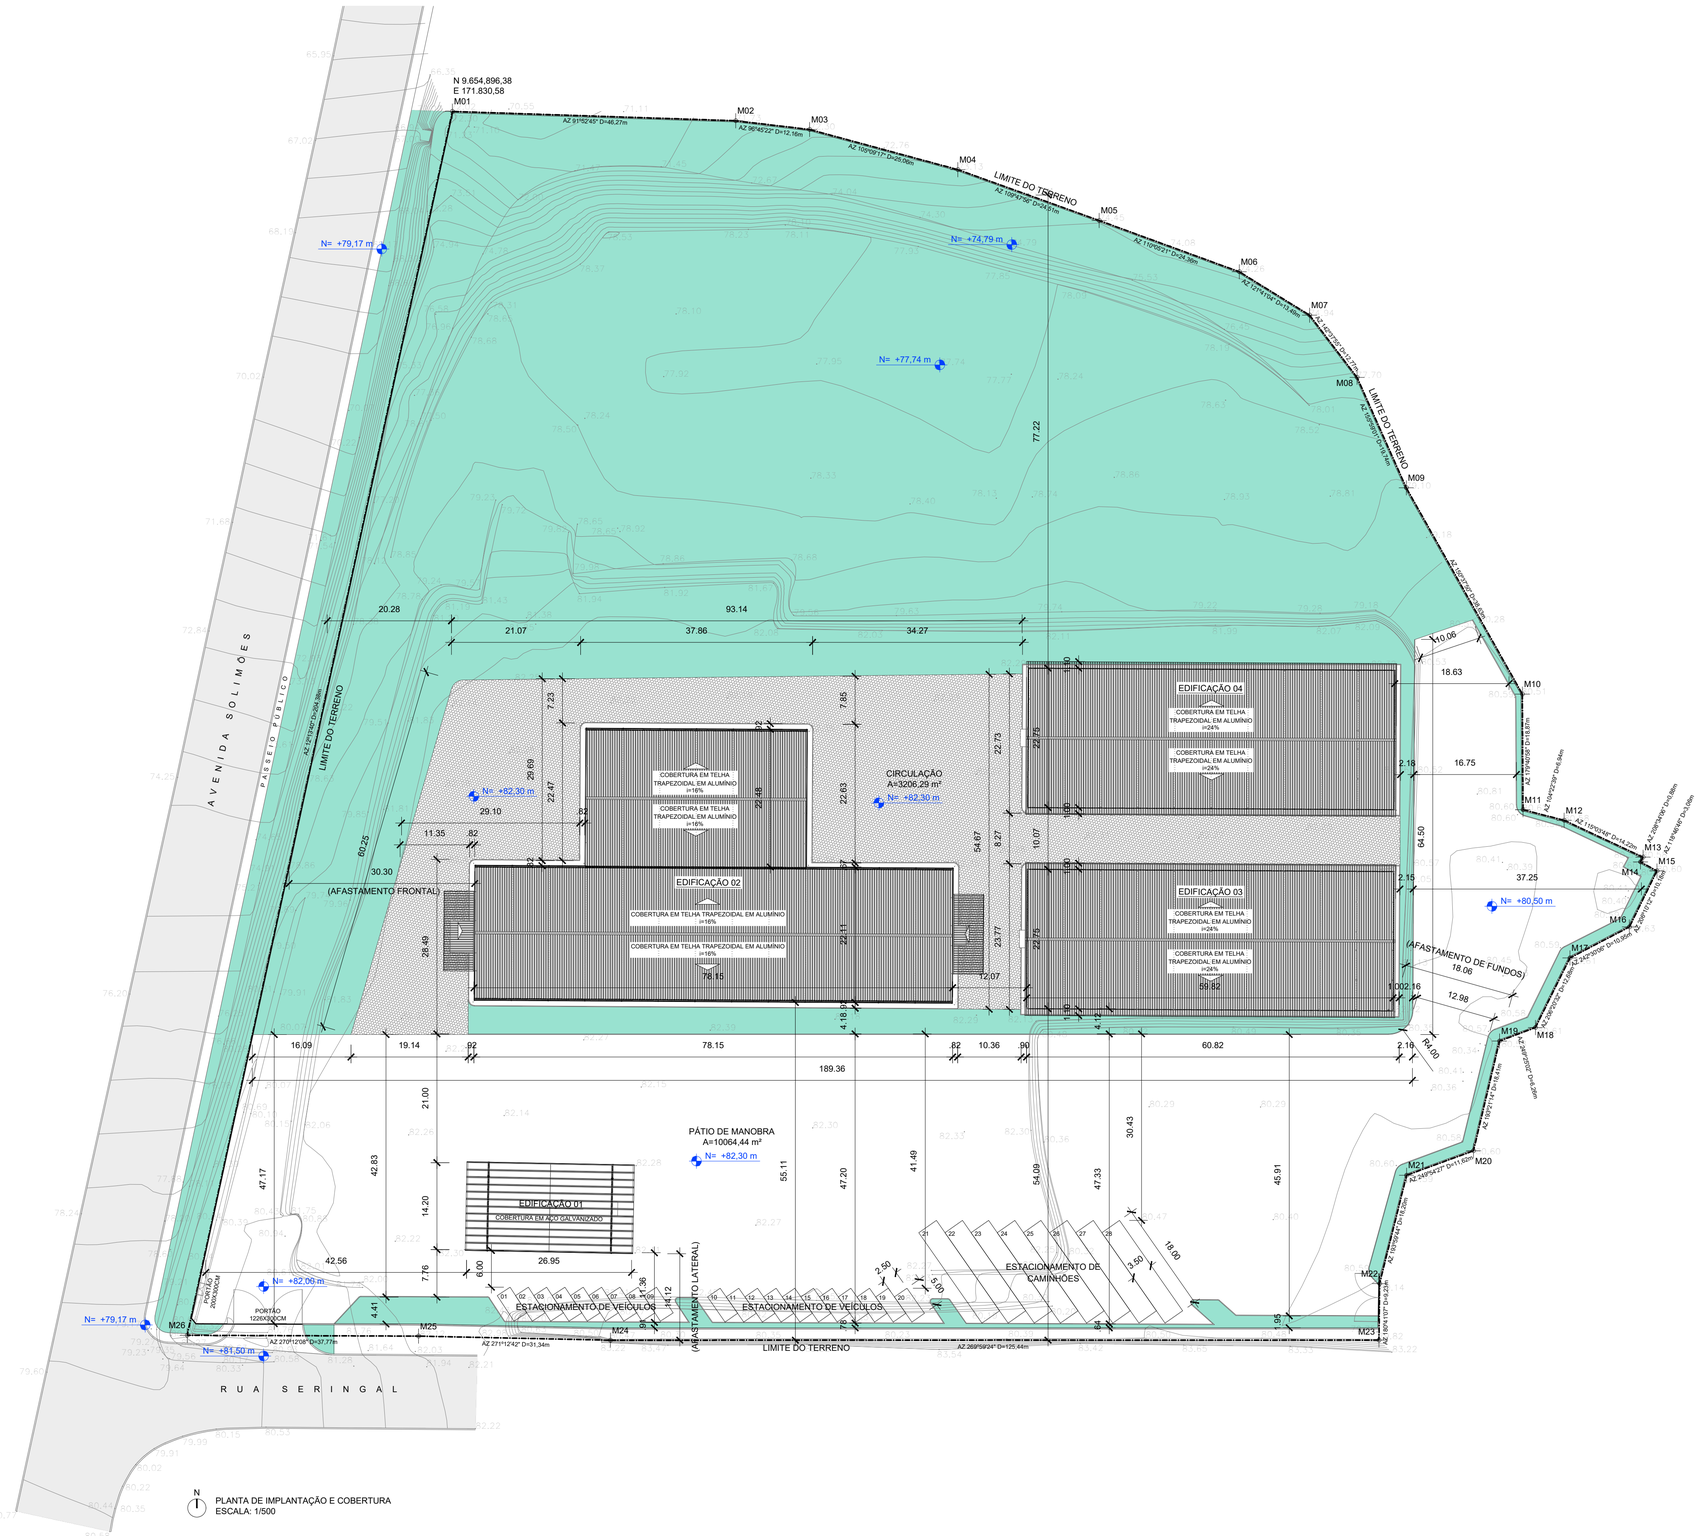


N
SITUAÇÃO
ESCALA: 1/20000

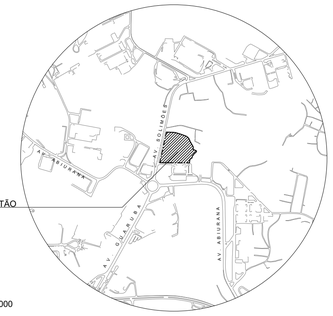

N
PLANTA DE IMPLANTAÇÃO E COBERTURA
ESCALA: 1/500

QUADRO DE AFASTAMENTOS		
AFASTAMENTO	EXIGIDO	EXISTENTE
FRONTAL	5,00 m	30,30 m
LATERAL	2,50 m	14,12 m
FUNDOS	3,50m	18,06 m

*conforme Plano Diretor da cidade de Manaus

RESUMO	
ÁREA DO TERRENO	35455,00 m²
ÁREA DE CONSTRUÇÃO	5697,62 m²
ÁREA DE URBANIZAÇÃO	15497,71 m²
TAXA DE PERMEABILIDADE (15%)	5318,25 m²
ÁREA PERMEÁVEL EXISTENTE	15419,82 m²
VAGAS DE TOTAIS EXIGIDAS (*)	28
VAGAS DE VEÍCULOS EXISTENTES	20
VAGAS DE CAMINHÃO EXISTENTES	08
VAGAS TOTAIS EXISTENTES	28

proprietário: SINTRA HOLDING ADM. DE BENS IMV. PRÓPRIOS LTDA - CNPJ - 29.358.153/0001-84

responsável técnico

autor: DIOGO LAZARI PAULINO DE CAMPOS - ARQUITETO - CAU N° A65748-8

PROJETO DE ARQUITETURA | INDUSTRIAL | RRT N° 12185410

REVISÕES: R01 - 12/06/2023 : CORREÇÃO NO CAMPO "PROPRIETÁRIO" E NA ATIVIDADE EXERCIDA DE INDUSTRIAL PARA DEPÓSITO, NO CARIMBO.
R02 - 16/04/2024 : ADEQUAÇÃO DE INFORMAÇÕES PARA ATENDIDMENTO DE EXIGÊNCIAS PARA O LICENCIAMENTO.

ETAPA: PROJETO LEGAL AS BUILT
DATA: ABRIL DE 2022
ESCALA: INDICADA
OBRA: SEDE ENTEC
PROPRIETÁRIO: SINTRA HOLDING ADM. DE BENS IMV. PRÓPRIOS LTDA - CNPJ - 29.358.153/0001-84
ENDEREÇO: AV. SOLIMÕES, 250, DISTRITO INDUSTRIAL I - MANAUS/AM
CONTEÚDO: SITUAÇÃO, IMPLANTAÇÃO E PLANTA DE COBERTURA
REVISÃO: R02
DESENHO: D.L
FOLHA: 001

A1 - 594 X 841