

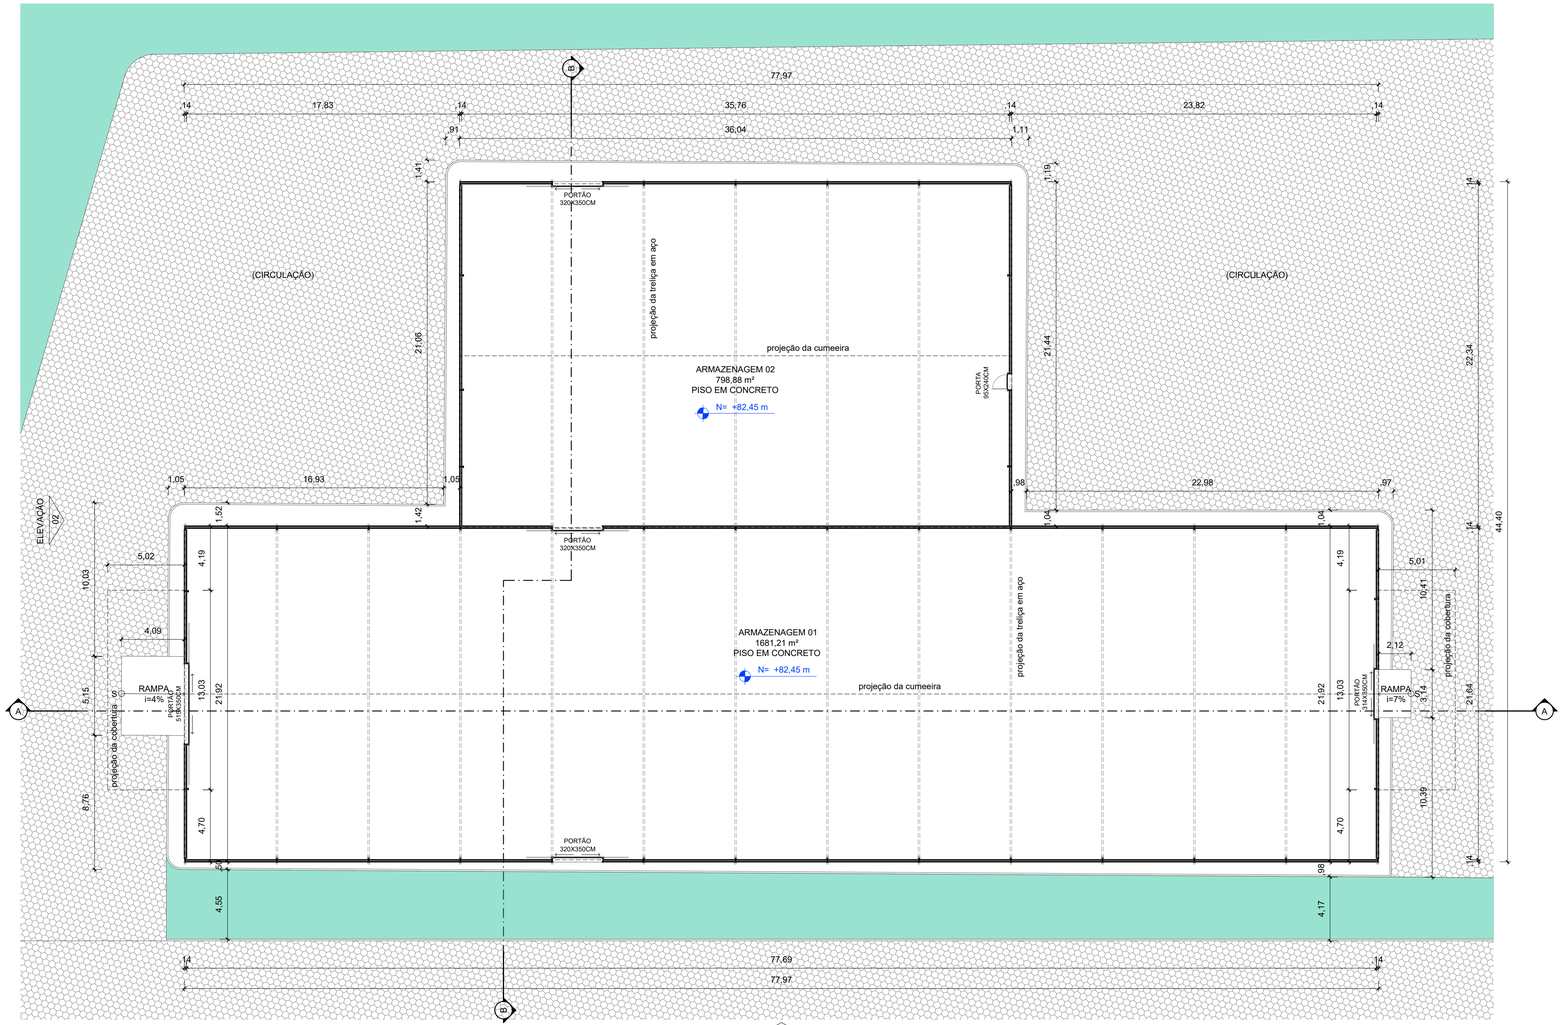


N


PLANTA BAIXA
ESCALA: 1/200

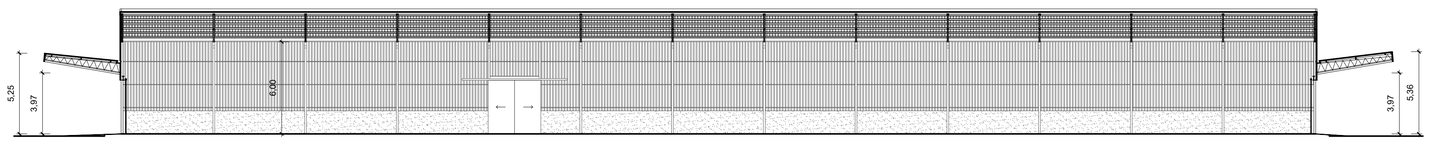


CORTE AA
ESCALA: 1/100

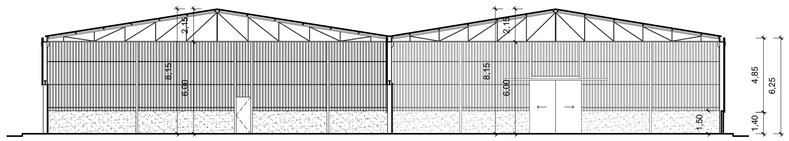

CORTE BB
ESCALA: 1/100

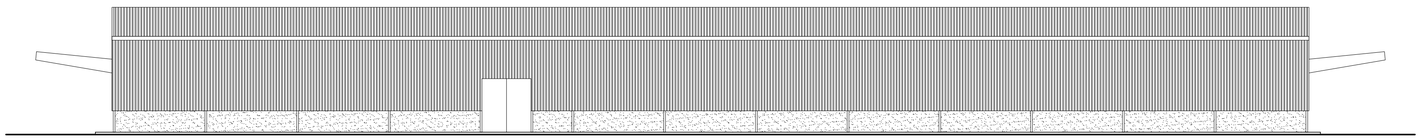

ELEVAÇÃO 01
ESCALA: 1/100

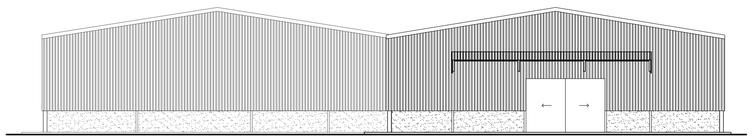

ELEVAÇÃO 02
ESCALA: 1/100

proprietário SINTRA HOLDING ADM. DE BENS IMV. PRÓPRIOS LTDA - CNPJ - 29.358.153/0001-84

responsável técnico

autor DIOGO LAZARI PAULINO DE CAMPOS - ARQUITETO - CAU N° A65748-4

PROJETO DE ARQUITETURA | INDUSTRIAL | RRT N° 12185410

REVISÕES: R01 - 12/06/2023 : CORREÇÃO NO CAMPO "PROPRIETÁRIO" E NA ATIVIDADE EXERCIDA DE INDUSTRIAL PARA DEPÓSITO, NO CARIMBO.
R02 - 16/04/2024 : ADEQUAÇÃO DE INFORMAÇÕES PARA ATENDIDMENTO DE EXIGÊNCIAS PARA O LICENCIAMENTO.

ETAPA:	PROJETO LEGAL AS BUILT	DATA: ABRIL DE 2022	ESCALA: INDICADA
OBRA:	SEDE ENTEC	PROPRIETÁRIO: SINTRA HOLDING ADM. DE BENS IMV. PRÓPRIOS LTDA - CNPJ - 29.358.153/0001-84	
ENDEREÇO:	AV. SOLIMÕES, 250, DISTRITO INDUSTRIAL I - MANAUS/AM		
CONTEÚDO:	EDIFICAÇÃO 02 PLANTA BAIXA, CORTES E ELEVAÇÕES	REVISÃO: R02 DESENHO: D.L	FOLHA: 003

A1 - 594 X 841