
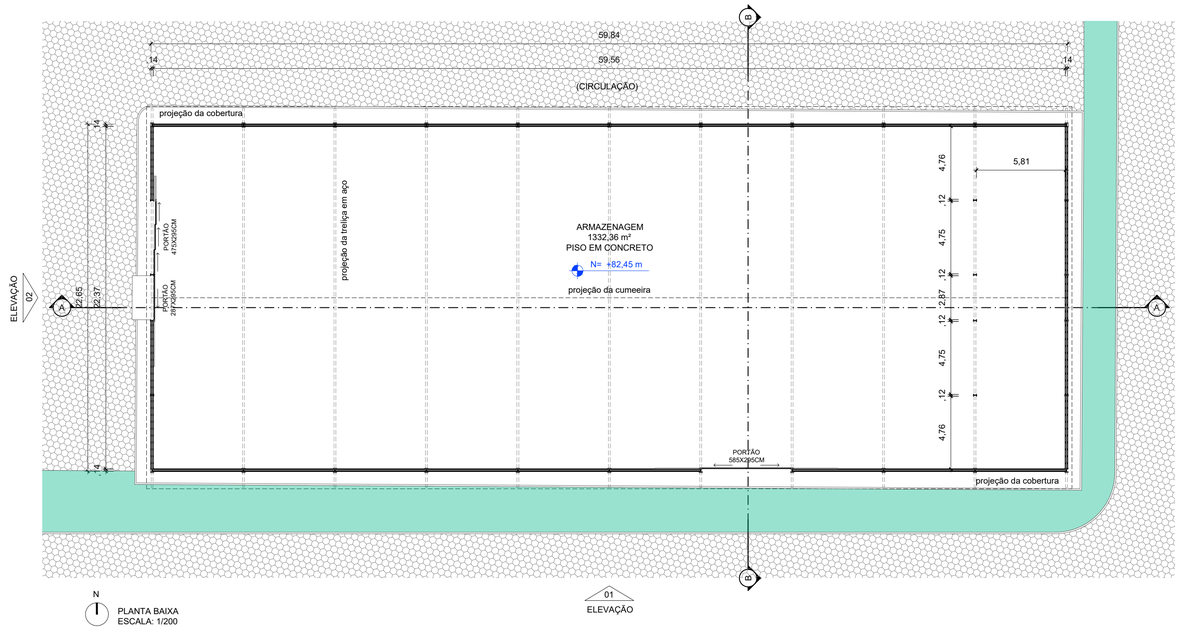



N

PLANTA BAIXA
ESCALA: 1/200


01
ELEVAÇÃO

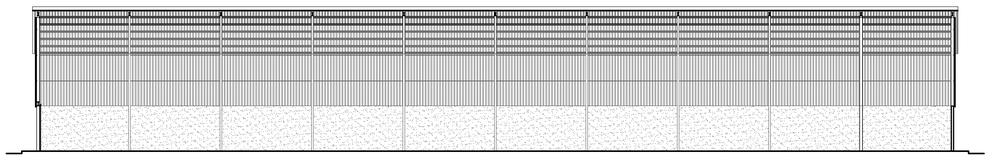


CORTE AA
ESCALA: 1/100

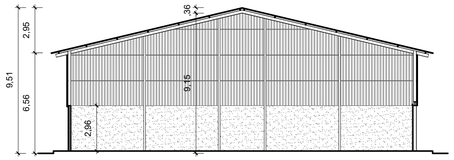

CORTE BB
ESCALA: 1/100

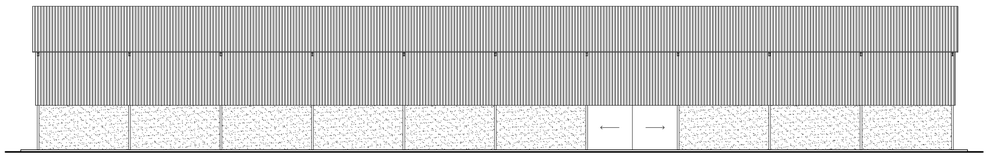

ELEVAÇÃO 01
ESCALA: 1/100

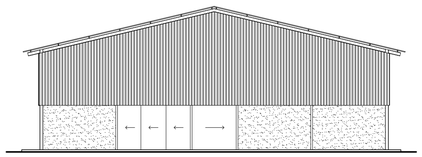

ELEVAÇÃO 02
ESCALA: 1/100

proprietário SINTRA HOLDING ADM. DE BENS IMV. PRÓPRIOS LTDA - CNPJ - 29.358.153/0001-84

responsável técnico

autor DIOGO LAZARI PAULINO DE CAMPOS - ARQUITETO - CAU N° A65748-6

PROJETO DE ARQUITETURA | INDUSTRIAL | RRT N° 12185410

MAO

REVISÕES: R01 - 12/06/2023 : CORREÇÃO NO CAMPO "PROPRIETÁRIO" E NA ATIVIDADE EXERCIDA DE INDUSTRIAL PARA DEPÓSITO, NO CARIMBO.
R02 - 16/04/2024 : ADEQUAÇÃO DE INFORMAÇÕES PARA ATENDIMENTO DE EXIGÊNCIAS PARA O LICENCIAMENTO.

ETAPA: PROJETO LEGAL AS BUILT
DATA: ABRIL DE 2022
ESCALA: INDICADA
OBRA: SEDE ENTEC
PROPRIETÁRIO: SINTRA HOLDING ADM. DE BENS IMV. PRÓPRIOS LTDA - CNPJ - 29.358.153/0001-84
ENDEREÇO: AV. SOLIMÕES, 250, DISTRITO INDUSTRIAL I - MANAUS/AM
CONTEÚDO: EDIFICAÇÃO 03 E 04
PLANTA BAIXA, CORTES E ELEVAÇÕES
REVISÃO: R02
DESENHO: D.L
FOLHA: 004

A1 - 594 X 841